


MODELO FOSSA E FILTRO

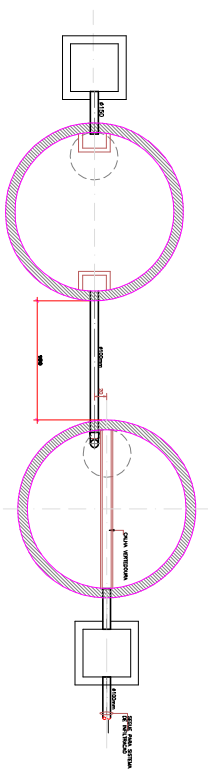

| LEGENDA | |
|---------|----------------------------------|
| ○ | TV- TUBO DE VENTILACAO |
| ● | CAFÉ COLUNA DE AGUA FRIA |
| ● | RAIO SIFONADO |
| ● | CAIXA DE GORDURA |
| ⊕ | HIDROMETRO |
| ■ | CAIXA DE INSPECÃO 50x60 |
| ⊕ | FOSSA SEPTICA |
| ⊕ | FILTRO AUERBERIO |
| --- | CANALIZACAO DE AGUAS USADAS |
| --- | REDE DE ESGOTO (INCLUI. MIN. 2x) |
| --- | CANALIZACAO DE AGUAS PLUVIAS |
| --- | CANALIZACAO DE AGUA FRIA |

DIREITOS AUTORAIS RESERVADOS

UTILIZACAO DO PROJETO PROIBIDA SEM A AUTORIZACAO DO PROJETISTA

BARRECO PRE-MOLDADO

PROJETO: HIROSSANITARIO "AS BUILT"
 LEGENDA/ DET. FOSSA E FILTRO

04

AMARP
 Arquiteto Responsável
 Engenheiro Responsável
 Arquiteto Responsável
 Engenheiro Responsável

BRP KUNIC TIMBO GRANDE

JEAN MARCELO ZIERO

INDICADA

JAN/2018