

PLANTA BAIXA ELETRICO


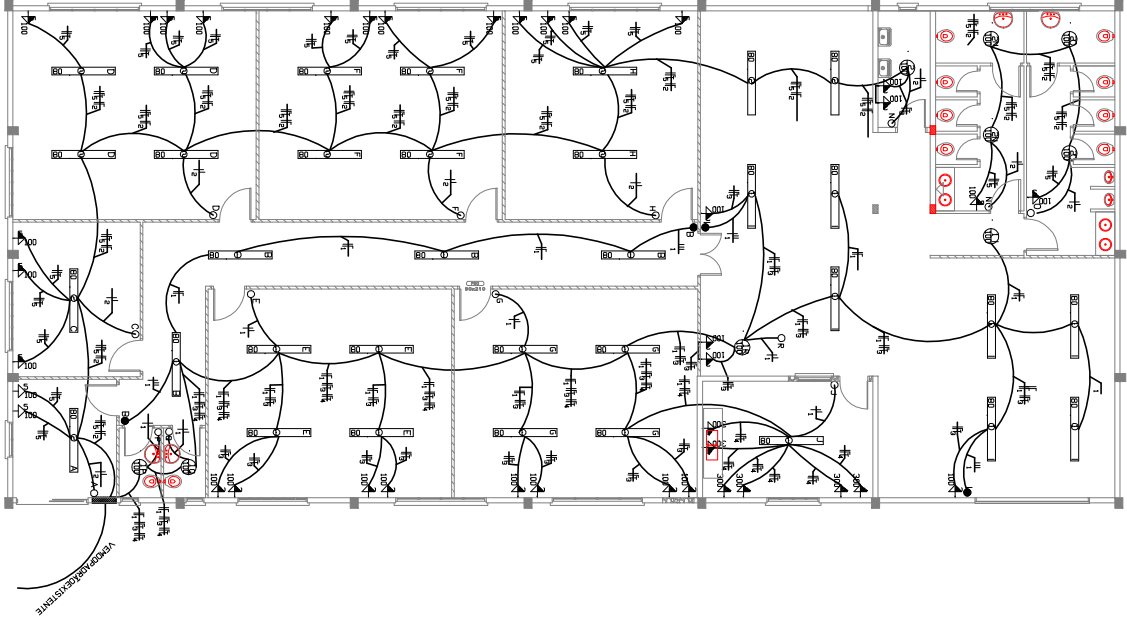


DIAGRAMA UNIFILAR

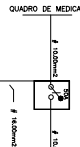

LEGENDA

	CONDICÃO NORMAL
	CONDICÃO FASE
	CONDICÃO RETORNO
	NO TERRA
	QUADRO DE DISTRIBUIÇÃO
	QUADRO COM CAIXA
	TOMADA COM 1 LINHA DE ALIMENTAÇÃO

QUADRO DE CARGAS

GRUPO	LUMINACAO	TOMADAS	POTENCIA TOTAL (W)	DISC. (A)	ESTIMADO (A)	NUMERO DE FASES	POS. ATENDIMENTO
1 - LUMINACAO	150W	150W	3000	15	2,5	03	-
2 - LUMINACAO	4	14	1520	15	2,5	19	-
3 - TOMADAS	-	13	1300	15	2,5	03	-
4 - TOMADAS	-	6	600	15	2,5	19	-
5 - TOMADAS	-	17	2100	15	2,5	19	-
RESERVA	-	-	-	-	-	-	-
TOTAL	-	-	5920	80	10	25	10

DIREITOS AUTORAIS RESERVADOS

BARRECO PRE-MOLDADO

PROJETO ELETRICO "AS BUILT"
LEGENDA/QUADRO DE CARGAS
DIAGRAMA UNIFILAR

PROF. MARCELO ZIERO

INDICADA

JAN/2018

03