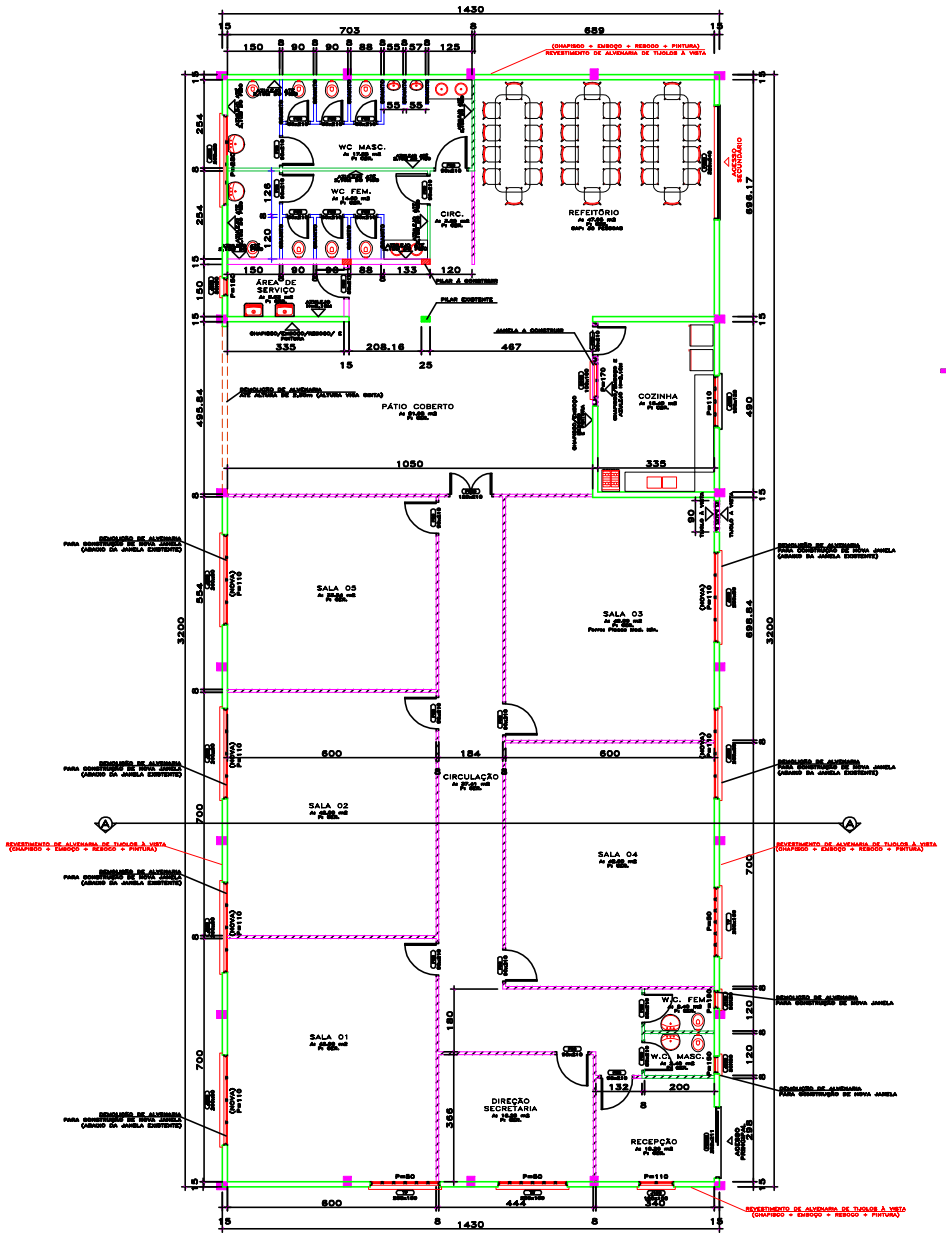

PLANTA BAIXA

Escala 1/75

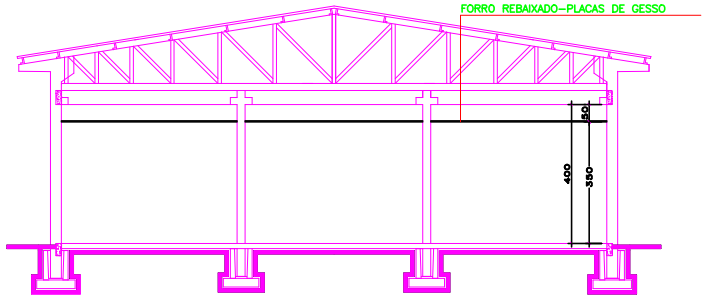

CORTE AA

ESC. 1/100

LEGENDA

- PLACA MAD. MINEIRALIZADA C/ ARGAMASSA
- PLACA MADEIRA MIN. RESIST. A UMIDADE
- ALVENARIA A CONSTRUIR
- ALVENARIA A DEMOLIR
- ALVENARIA EXISTENTE
- DIVISÓRIA GRANITO À CONSTRUIR

FORRO = PLACA MAD. MINEIRALIZADA

DIREITOS AUTORAIS RESERVADOS
ALTERACOES DO PROJETO SOMENTE PODERAO SER EFETUADAS MEDIANTE AUTORIZACAO DO PROJETISTA

AMARP
Associação dos Municípios do Alto Vale do Rio do Peixe

Claudemir Cesca
Presidente

Odivar Clóvis Biscaro
Secretario Executivo

Av. Manoel Roque, 99
Videira – SC
Fone 5602255

TÍTULO: BARRACÃO PRÉ-MOLDADO

PRANCHA: 02

REFERÊNCIA: PLANTA BAIXA "AS BUILT" A REFORMAR

PROPRIETÁRIO: PREF. MUNIC. TIMBÓ GRANDE
C.N.P.J.:

ASSINATURA

RESPONSÁVEL TÉCNICO: JEAN MARCELO ZIERO
CREA 056783-6

ASSINATURA

DESENHO: ARQ.JEAN

ESCALA: INDICADA

DATA: JAN/2018

PREFEITURA